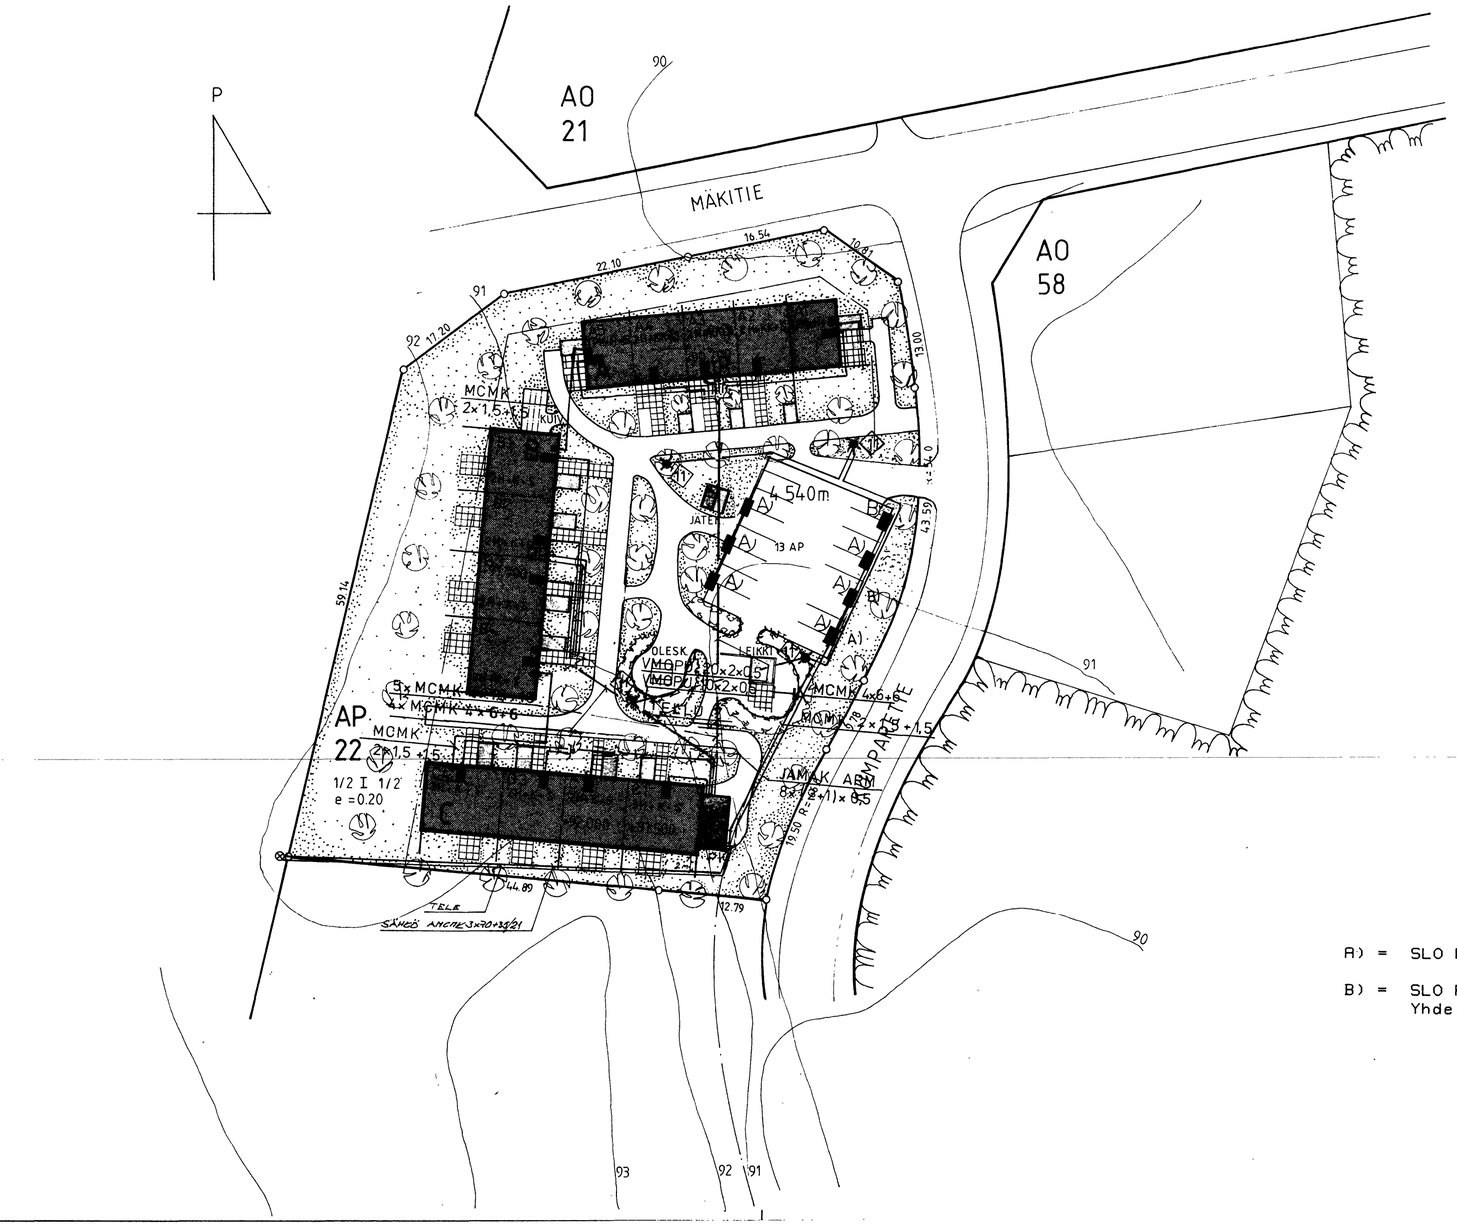


A) = SLO PIKE 2AK PC

B) = SLO PIKE 2AK PC,
Yhdellä kellolla ja schukolla

**RUOKOLAHDEN VUOKRATALOT OY**

| | | | |
|---|---|---|---|
| **TALO A** | | | |
| TPK+H+S | 40.5m² | 2kpl = | 81m² |
| 2H+KK+S | 46.0m² | 3kpl = | 138m² |
| **TALO B** | | | |
| 2H+K+S | 56.0m² | 3kpl = | 168m² |
| 3H+K+S | 69.5m² | 1kpl = | 69.5m² |
| **TALO C** | | | |
| 2H+K+S | 56.0m² | 2kpl = | 112m² |
| 3H+K+S | 69.5m² | 2kpl = | 139m² |

| | KERROSALA | TILAVUUS |
|---|---|---|
| **TALO A** | 248m² | 751m³ |
| **TALO B** | 267m² | 809m³ |
| **TALO C** | 283m² | 858m³ |
| **YHT.** | **798m²** | **2418m³** |
| **TEKN.TILA** | **22.5m²** | **64m³** |

| | |
|---|---|
| HUHTASENKYLÄN VUOKRATALOT OY | ASEMAPIIRROS |
| INSINÖÖRITOIMISTO N. LIUKKONEN OY<br>LAPPEENTIE 12 · 55100 IMATRA 10 · PUH. 954-63 388<br>SUOMEN KONSULTTITOIMISTOJEN LIITTO RY:N JÄSEN | S 9128/1 9.8.91 HH |

LOPPUPIIRUSTUS
I-R SÄHKÖ OY
22/5-92

TYYSTERNIEMENTIE 15 53900 LAPPEENRANTA PUH (953) 560090 FAX (953)

| | |
|---|---|
| KUNTA: RUOKOLAHTI | K.OSA/KYLÄ: ONNELA |
| KORTTELI/TILA: 22 | TONTTI/RN O |
| RAKENNUSTOIMENPIDE: UUDISRAKENNUS | PIIRUSTUSLAJI: PÄÄPIIRUSTUS |
| PIIRUSTUKSEN SISÄLTÖ: ASEMAPIIRUSTUS | MITTAKAAVA: 1:500 |
| PÄIVÄYS: 30.05.1991 | ARK 339 - P1 |

RAKENNUSKOHTEEN NIMI
RUOKOLAHDEN VUOKRATALOT OY
KUMPARETIE